



LEGENDA SLABOPROUDÝCH PRVKŮ

- VNITŘNÍ IP JEDNOTKA DOMÁČÍHO TELEFONU-AUDIO
- VNITŘNÍ IP JEDNOTKA DOMÁČÍHO TELEFONU-VIDEO
- VENKOVNÍ IP VIDEO TABLO S KLÁVESNICÍ, ČTEČKOU A KAMEROU
- VENKOVNÍ IP VIDEO TABLO S JEDNÍM TLAČÍTKEM A KAMEROU
- DATOVÝ ROZVADĚČ - NÁSTĚNNÝ
- ZÁSUVKA 1x RJ45 CAT. 5E POD OMÍTKU
- ELEKTROMECHANICKÝ ZÁMEK
- KOMBINOVANÝ AUTONOMNÍ DETEKTOR - HAVARIJNÍ DLE POŽADAVKŮ PT

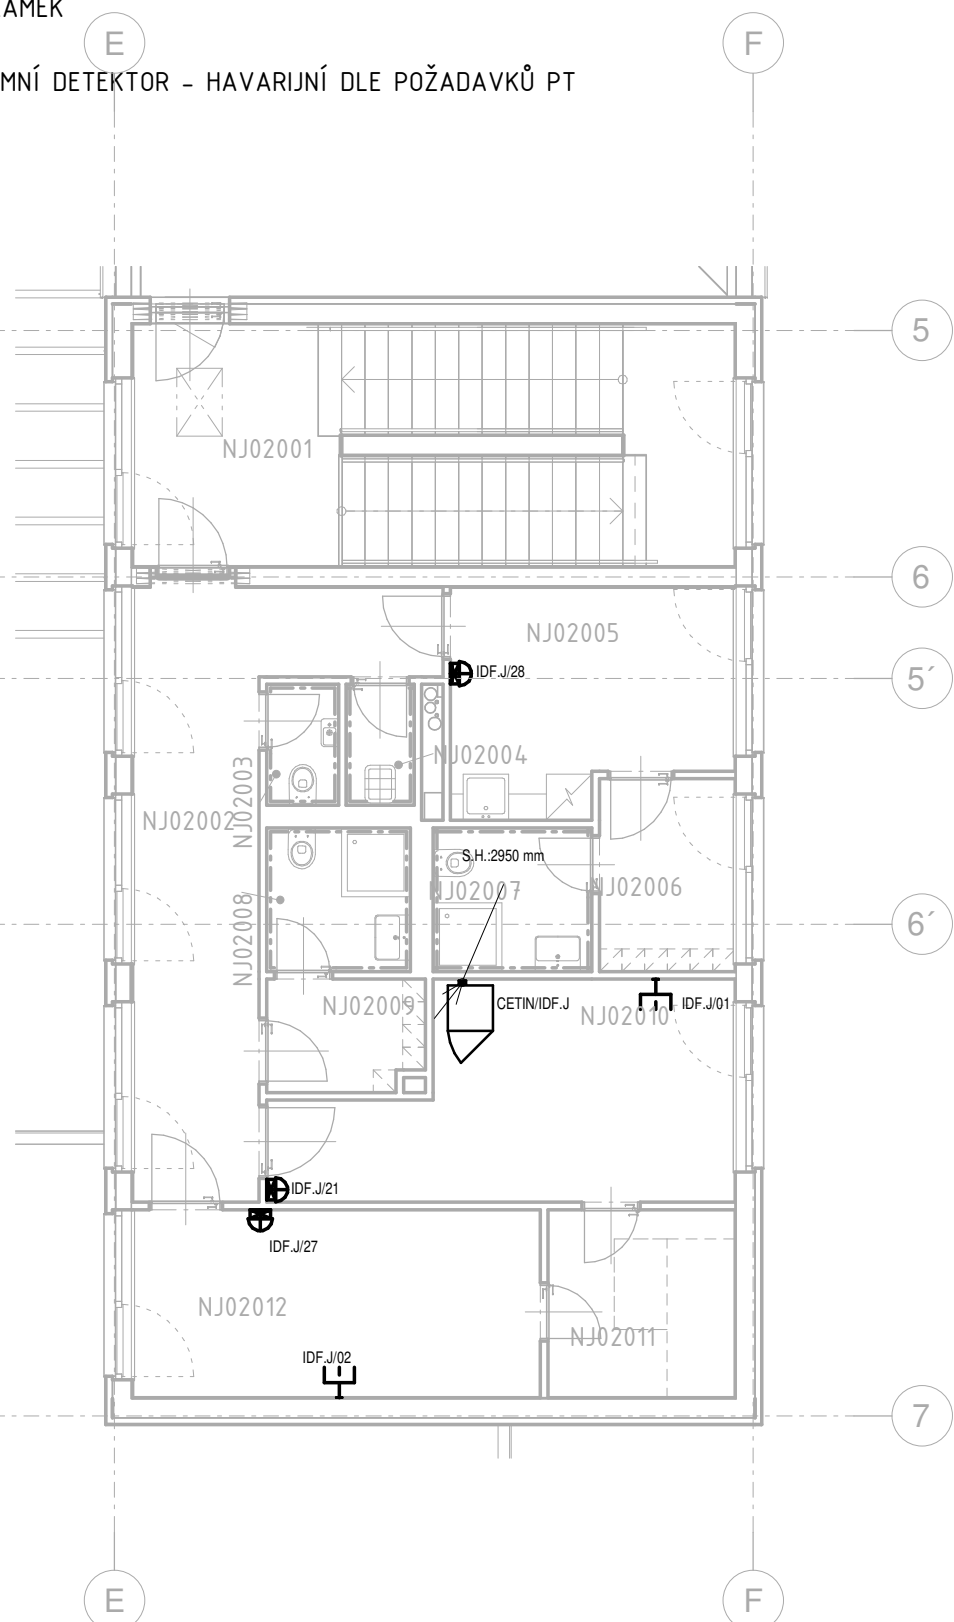

Tabulka místností 2.NP

Podlaží	KÓD BUDOVY	Č. M.	NÁZEV
2NP	J	01	Schodiště
2NP	J	02	Chodba
2NP	J	03	WC
2NP	J	04	Úklid
2NP	J	05	Denní místnost
2NP	J	06	Šatna ženy
2NP	J	07	Umývárna ženy
2NP	J	08	Umývárna muži
2NP	J	09	Šatna muži
2NP	J	10	kancelář hospodářky
2NP	J	11	Místnost izolace
2NP	J	12	Kancelář ředitelky

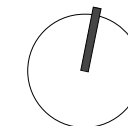

Revision	Datum/ Date	Popis změny / Change description	Vydal / Publisher
NÁZEV PROJEKTU / PROJECT NAME		Souřadný systém: JTSK	Výškový systém: Bpv ±0,00=276,0 m n.m.

Obytný soubor Nová Toužimská

BUDOVA J
Praha 19 - Kbely

GENERALNÍ PROJEKTANT / EXECUTIVE ARCHITECT



EBM Expert, s.r.o.
Na Valentince 3336/4, 150 00 Praha 5

INVESTOR / DEVELOPER

SKANSKA

Skanska Reality a.s.
Křížkova 682/34a, 186 00 Praha 8 - Karlín

ARCHITEKT / ARCHITECT

ARCHITECTURE INTERIOR PROJECT
ING. ARCH. JAROSLAV KAČER & ING. ZDENĚK JÄGER
Piskařská 2075/7, 143 00 Praha 4 Modřany
Tel/Fax: +420 246 067 617
email: aip@aiparchitekti.cz

ZPRACOVATEL PROFESE / DESIGNER



ExPlan, s.r.o.
Michelská 18/12a
140 00, Praha 4
tel. : +420 724 955 052
explan@explan.cz

ODPOVĚDNÝ PROJEKTANT

Jiří Veselský

VYPRACOVAL

Vít Bartoň

KONTROLOVAL

Jiří Veselský

STUPEŇ / STAGE

Dokumentace skutečného provedení stavby

ZAKÁZKA Č.

16005

ČÁST DOKUMENTACE / SECTION

D DOKUMENTACE STAVBY

OBJEKT / OBJECT

SO-10 BUDOVA J

PROFESE / PROFESSION

D.1.4.7. Elektronické komunikace

DATUM / DATE

10/2022

DATUM REVIZE
REVISION DATE

MĚŘÍTKO / SCALE

1:100

POČET A4
NUMBER A4

4

PARÉ

NÁZEV VÝKRESU / DRAWING DESCRIPTION

PŮDORYS 2.NP

SO-10

D.1.4.7.

J - 202 00

OBJEKT
OBJECT

ČÁST
SECTION

ČÍSLO
VÝKRESU
DRAW. NO.

REVIZE
REVISION